

Příloha č.1 k vyhlášce č.1/2016

Dislokace JPO	Kategorie JPO	Počet členů	Členů v pohotovosti
Hlásná Třebaň	JPO V	11	0

Požární technika a věcné prostředky PO	Počet
CAS32 T 148	1
VEA – L2 Nissan Double Cab	1
TA – L2 Toyota Pickup	1
DA Ford Galaxy	1
Gumový člun DINGHY	1
PPS12	1
EC BEG 2001	1
EC HERON 6,5 kW	1
Kalové čerpadlo PH	1
Plovoucí čerpadlo PH	1
Plovoucí čerpadlo Honda	1
Pila řetězová Stihl	1
Rozbrušovací pila Partner	1
Nákladní přívěs	1

Legenda:

<i>JPO</i>	<i>jednotka požární ochrany</i>
<i>Dislokace JPO</i>	<i>název obce nebo místní části, ve které je jednotka dislokována</i>
<i>Kategorie JPO</i>	<i>kategorie jednotky požární ochrany dle zařazení v plošném pokrytí území kraje jednotkami požární ochrany</i>
<i>Počet členů</i>	<i>skutečný počet členů jednotky;</i>
<i>Min. počet členů v pohotovosti</i>	<i>počet členů jednotky SDH obce kategorie JPOII nebo JPOIII zajišťujících nepřetržitou pracovní pohotovost pro zásah mimo k.ú. zřizující obce [dle § 29 odst. 3 – zpravidla jedno nebo dvě družstva o sníženém početním stavu (1+3)]</i>

Seznam sil a prostředků jednotek požární ochrany podle požárního poplachového plánu kraje

(1) Seznam sil a prostředků jednotek požární ochrany pro první stupeň poplachu obdrží ohlašovny požárů obce/města a právnické osoby a podnikající fyzické osoby, které zřizují jednotku požární ochrany.

(2) V případě vzniku požáru nebo jiné mimořádné události jsou pro poskytnutí pomoci v katastru obce/města určeny podle stupně požárního poplachu následující jednotky požární ochrany.

Stupeň požárního poplachu	první jednotka PO	druhá jednotka PO	třetí jednotka PO
I.	stanice Řevnice	Hlásná Třebaň	Karlštejn
II.	stanice Beroun	Liteň	Řevnice
III.	stanice Radotín	Dobřichovice	Mníšek pod Brdy

Poplachový plán obce

Okres: Beroun

Obec: Hlásná Třebaň

V případě požáru, v závislosti na příslušném stupni poplachu, zasahují následující jednotky:

1. Stupeň poplachu

- 1 21A010 stanice Řevnice
- 2 212109 Hlásná Třebaň
- 3 212119 Karlštejn

2. Stupeň poplachu

- 1 212010 stanice Beroun
- 2 212123 Liteň
- 3 21A150 Řevnice


3. Stupeň poplachu

- 1 1110008 stanice 8 Radotín
- 2 21A110 Dobřichovice
- 3 21A137 Mníšek pod Brdy
- 4 212111 Hostomice
- 5 212137 Osov
- 6 212128 Lochovice

4. Stupeň poplachu

- 1 111007 stanice 7 Jínonice

Příloha č. 4 k vyhlášce 1/2016

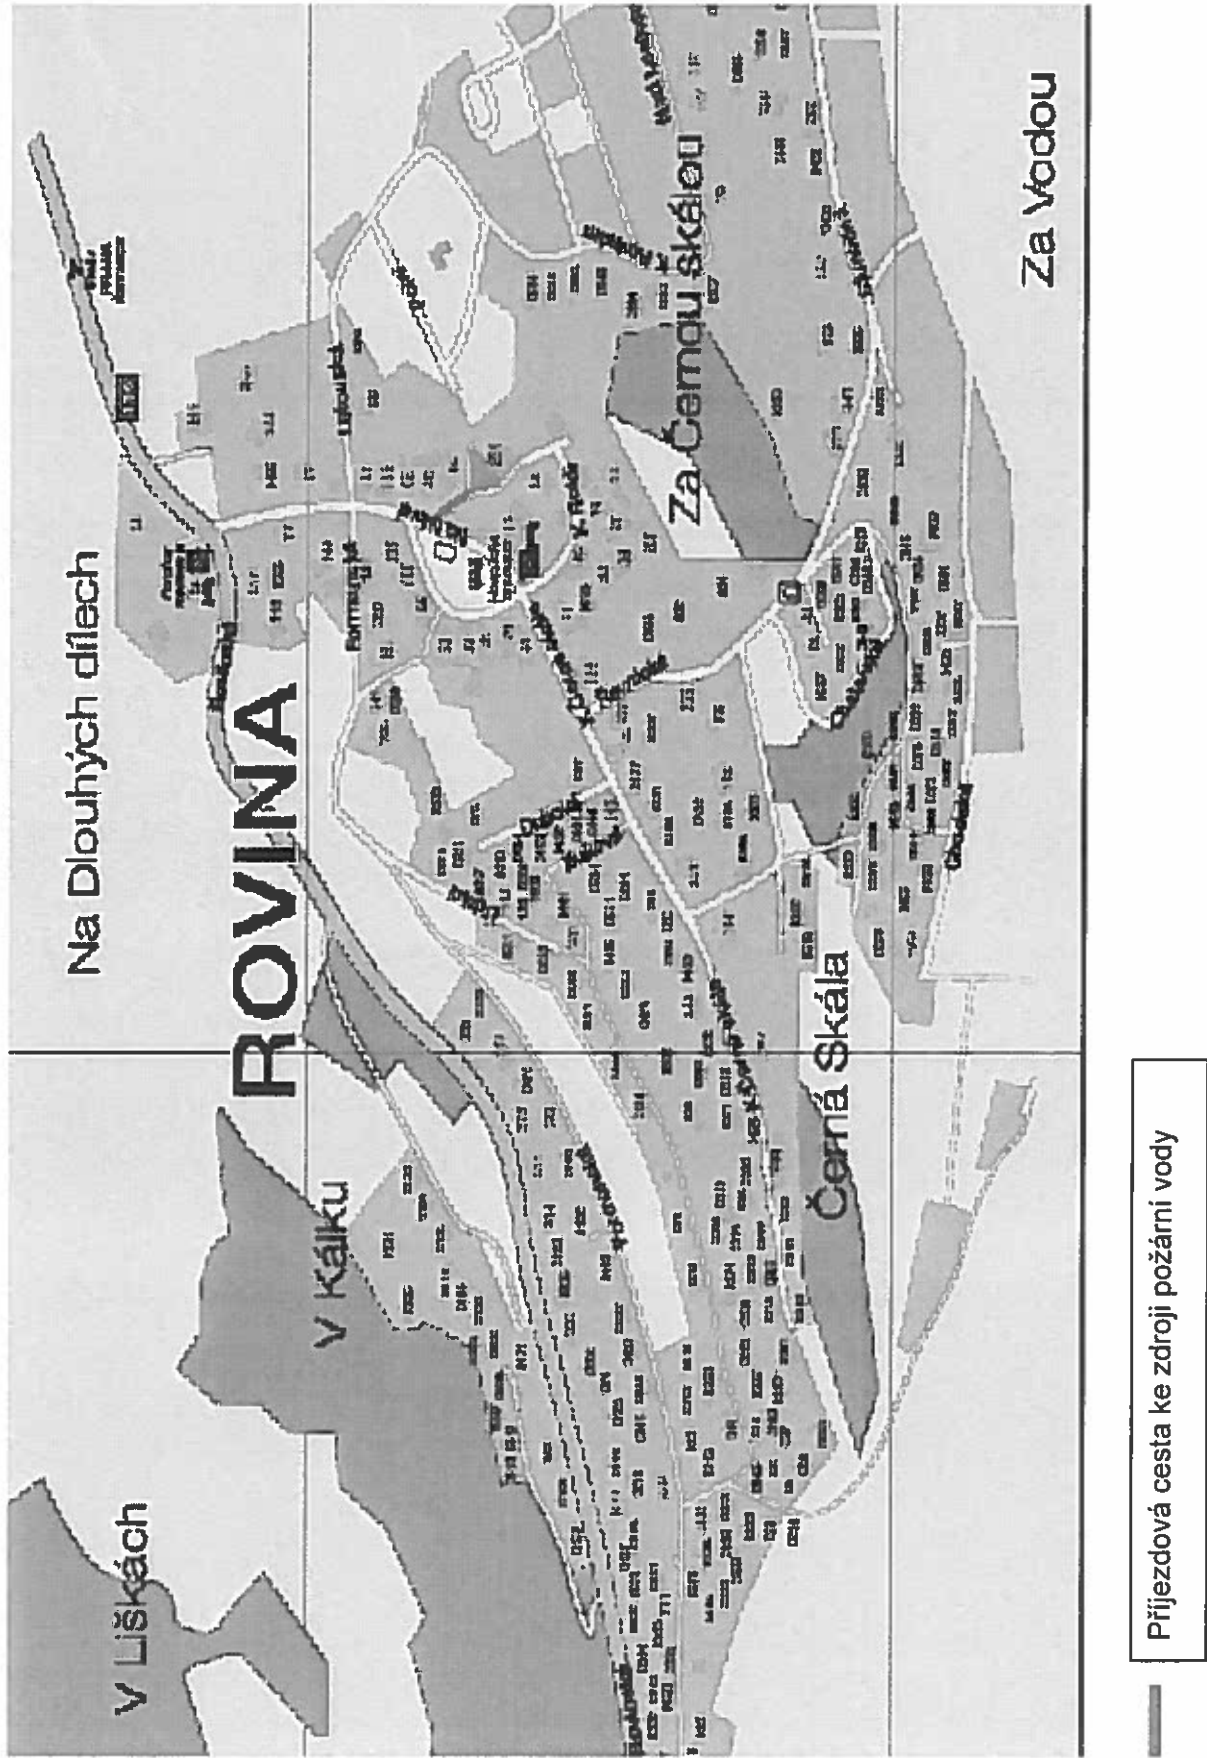

— Příjezdová cesta ke zdroji požární vody

Příloha č. 5 k vyhlášce č. 1/2016.

Seznam ohlašoven požárů a dalších míst, odkud lze hlásit požár v obci Hlásná Třebaň


- 1) Obecní úřad Hlásná Třebaň, Karlštejnská 150, tel.: 311 681 101.


Příloha č. 6

Seznam hydrantů na vodovodu v Hlásné Třebani, z kterých mohou hasiči odebírat vodu v případě požáru.


ULICE	Č. HYDRANTU	Č. MAPY
Rovinská	1	1
	2	1
Zahradní	3	1
Ulička	4	1
Karlštejnská	5	2,6
	6	2
	7	2,11
Hasičská	8	2
Ječná	9	2
Žitná	10	2
Ovesná	11	2
Mořinská	12	2
	13	9,2
	14	9,2
Kytlinská	15	9,2
	16	10,1
Pod Vinicí	17	10,1,8
	18	10,8
Pod svahem	19	9,2,3
	20	2,3
	21	2,3
	22	3
K Berounce	23	6
	24	6
Karlštejnská	25	4
Luční	26	4
	27	4
Na Paloučku	28	11
Spojovací	29	11
Nad Pískovnou	30	11
	31	11
Na Zahrádkách	32	5
	33	5
Trubská	34	8
	35	8
	36	7
	37	7



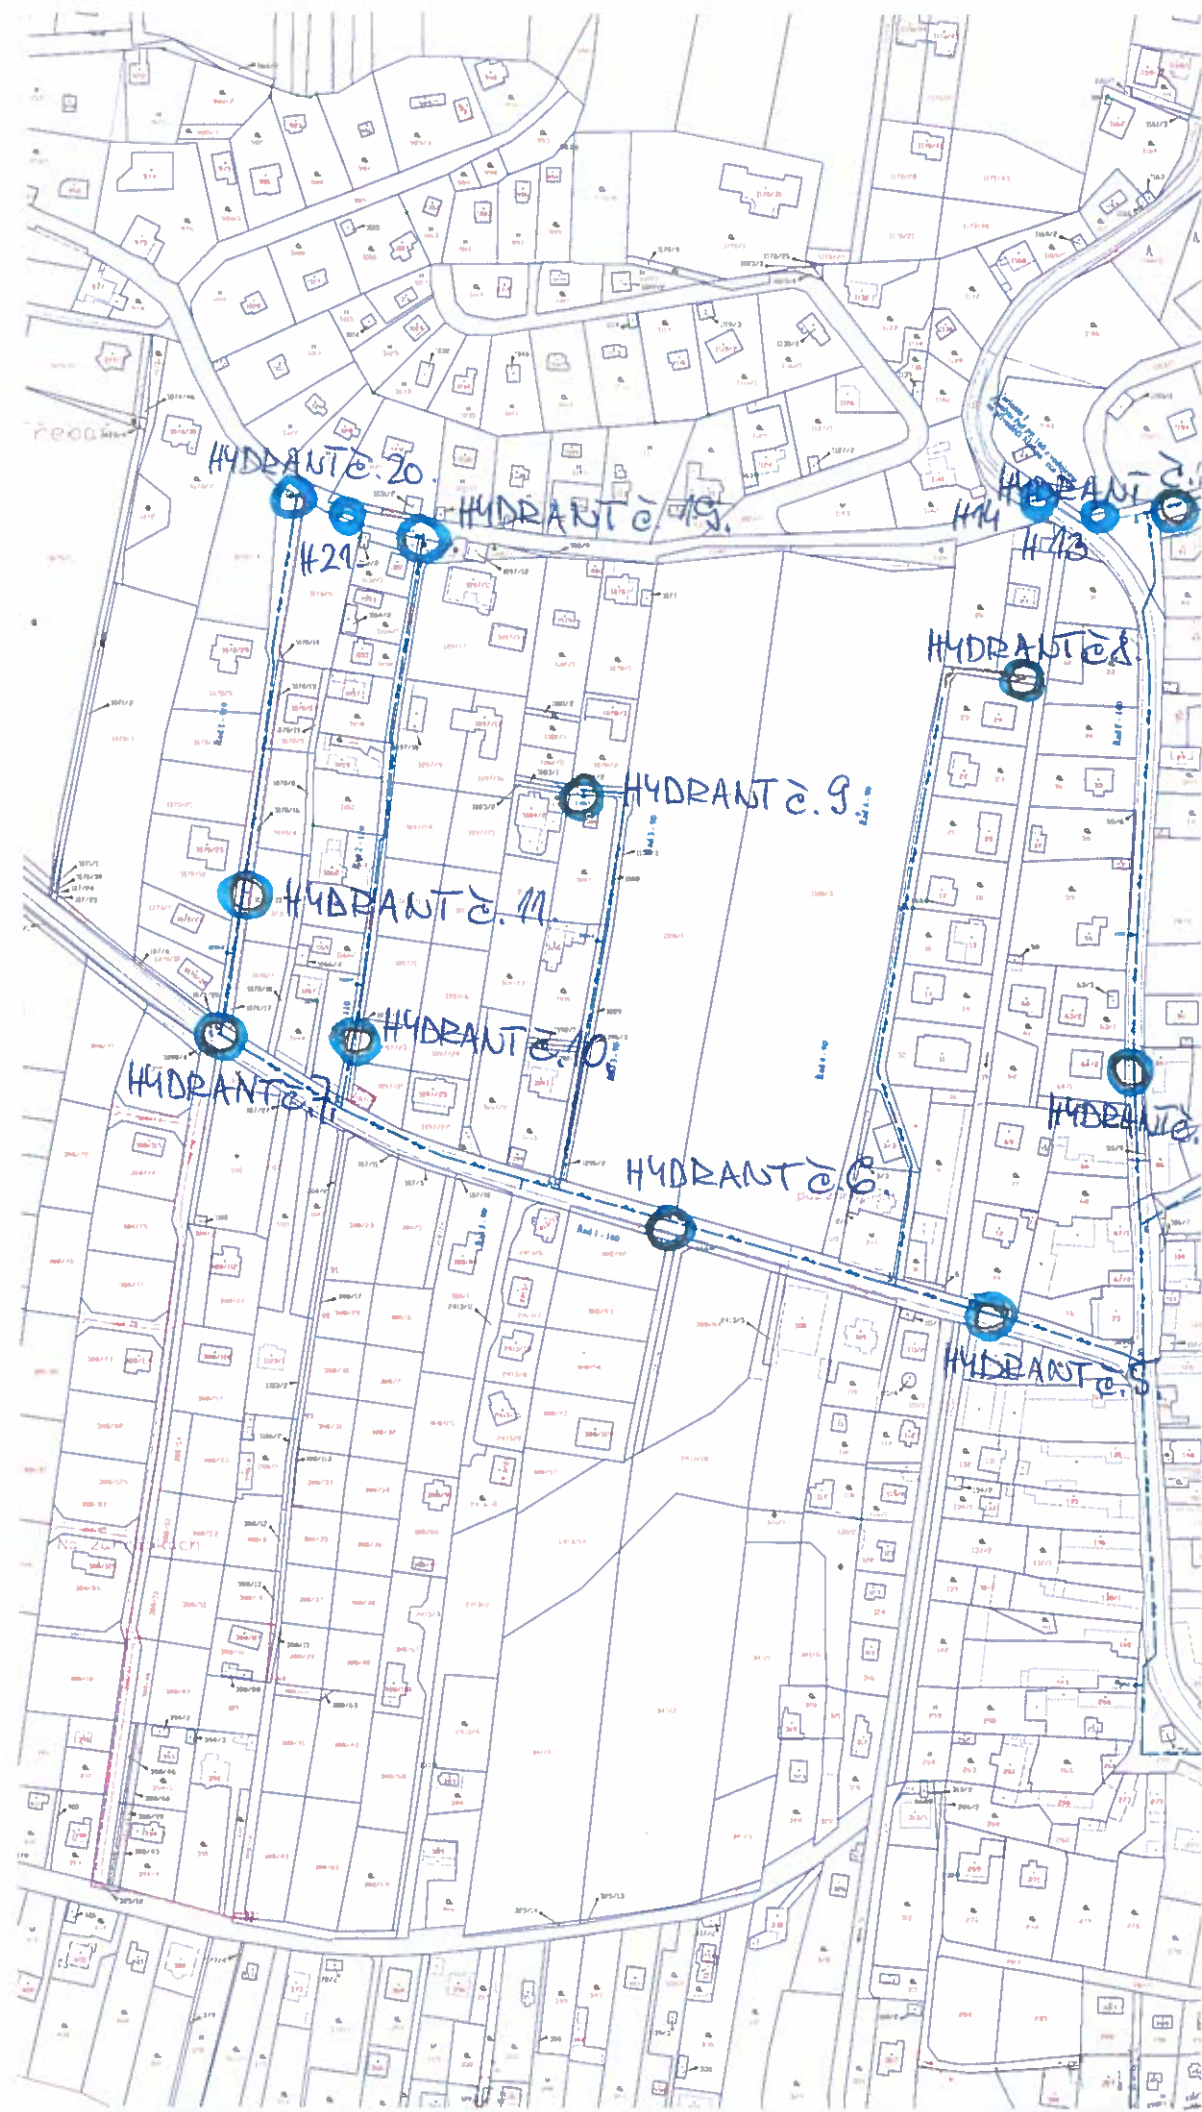


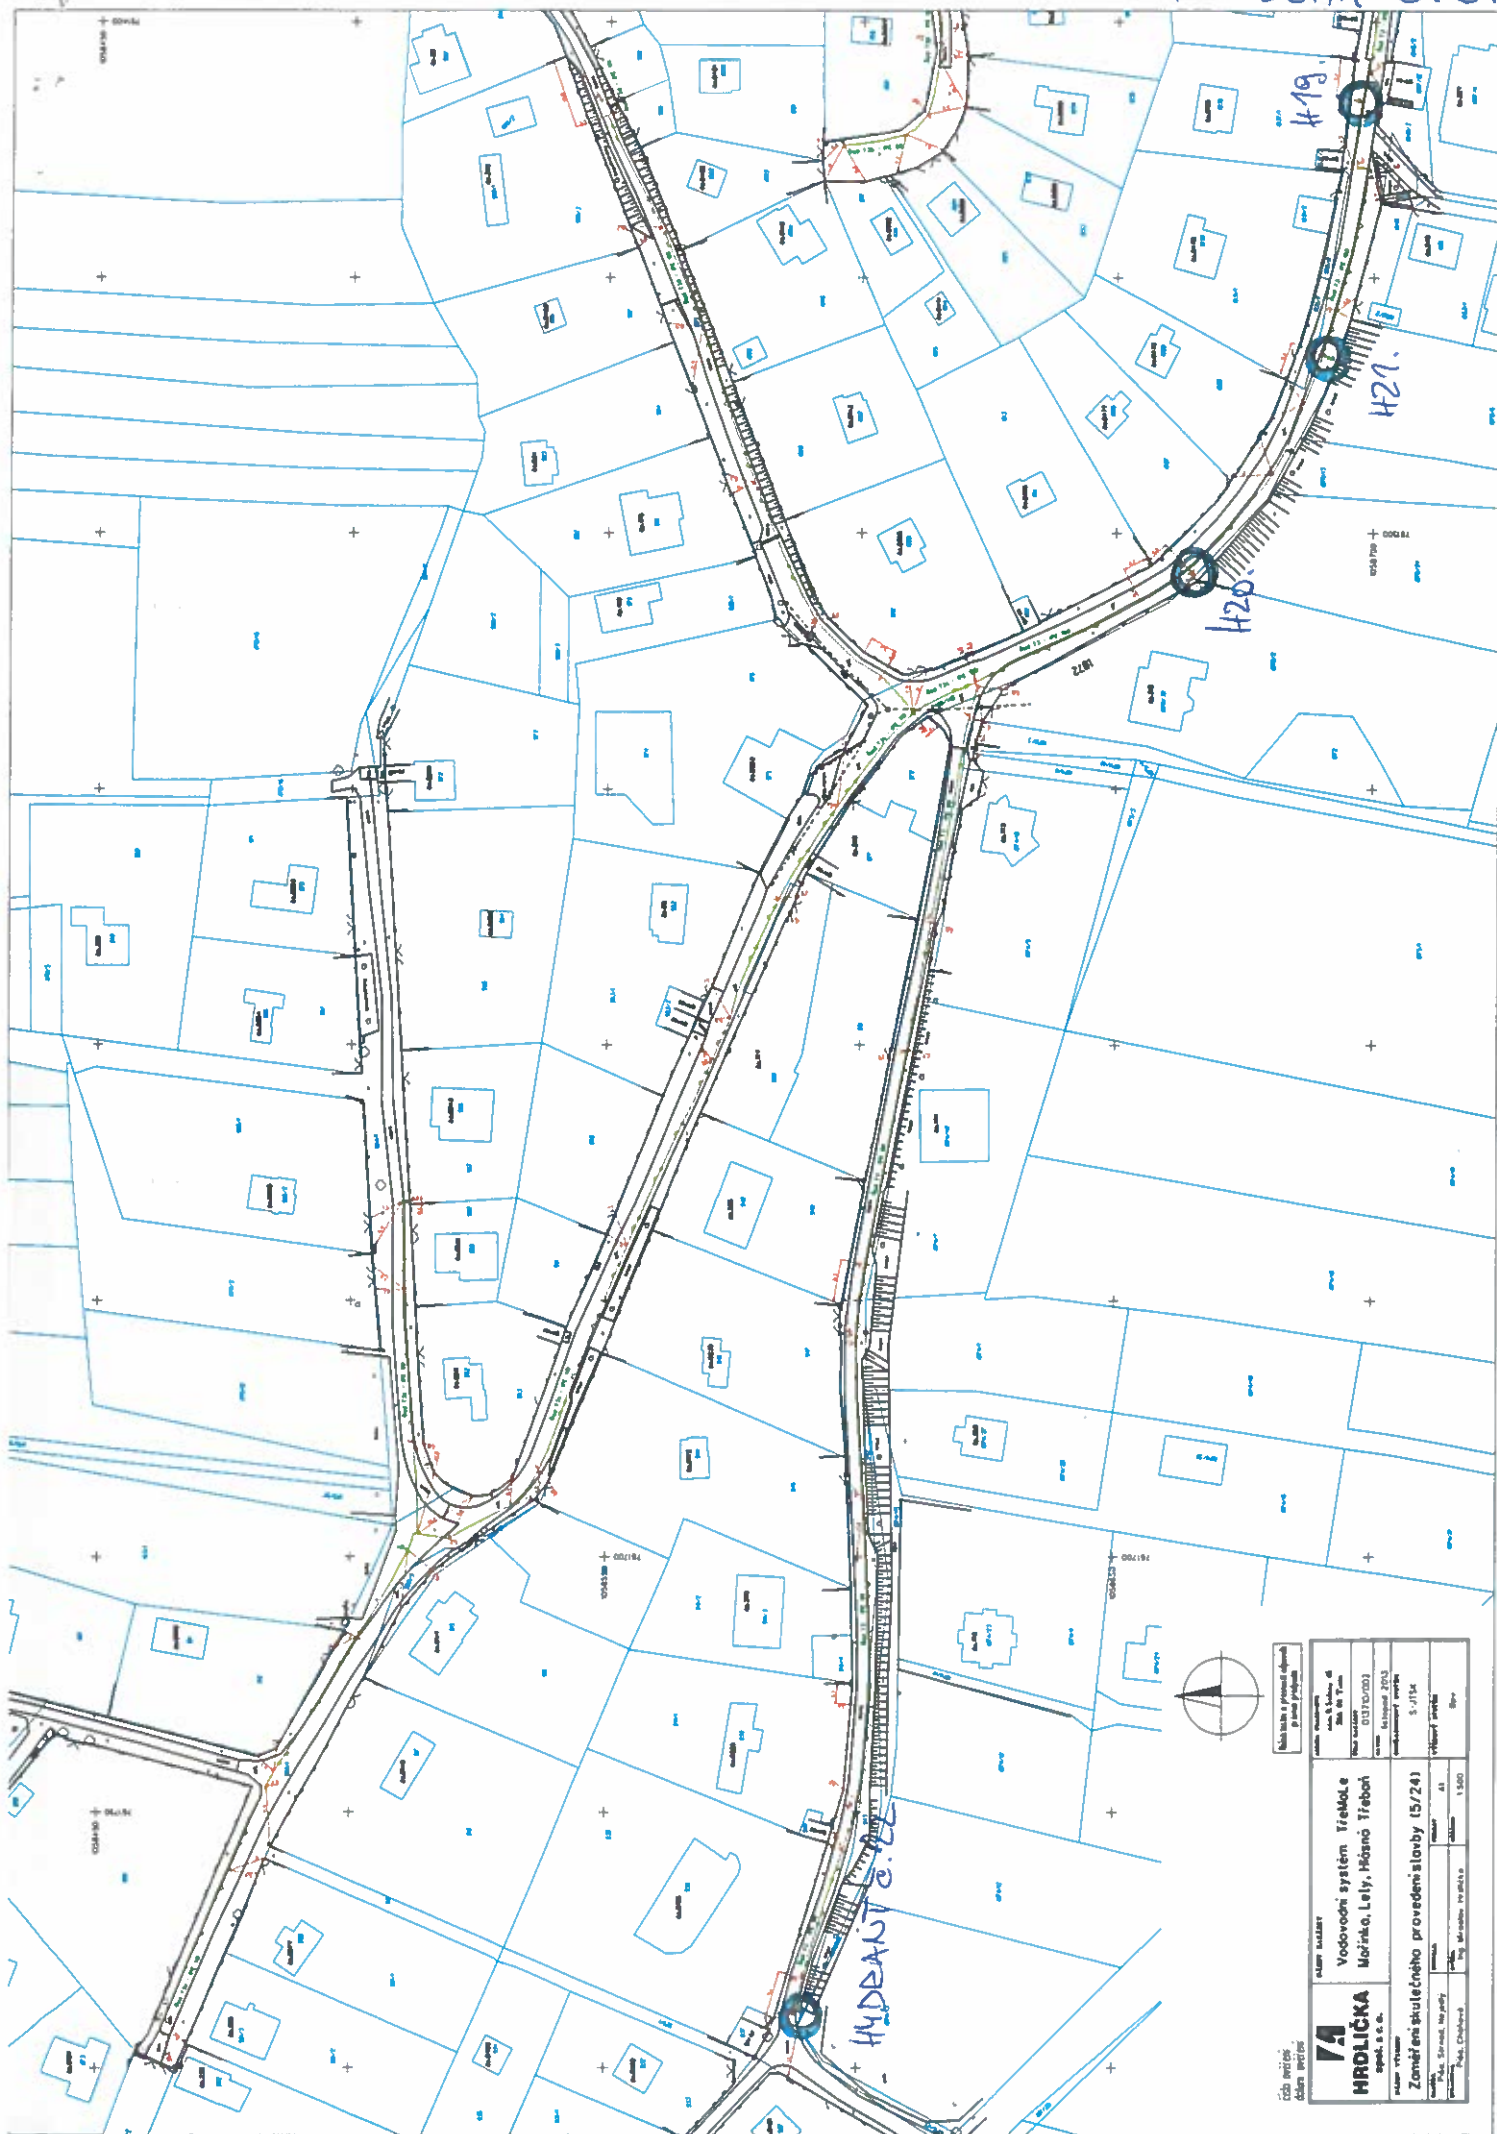


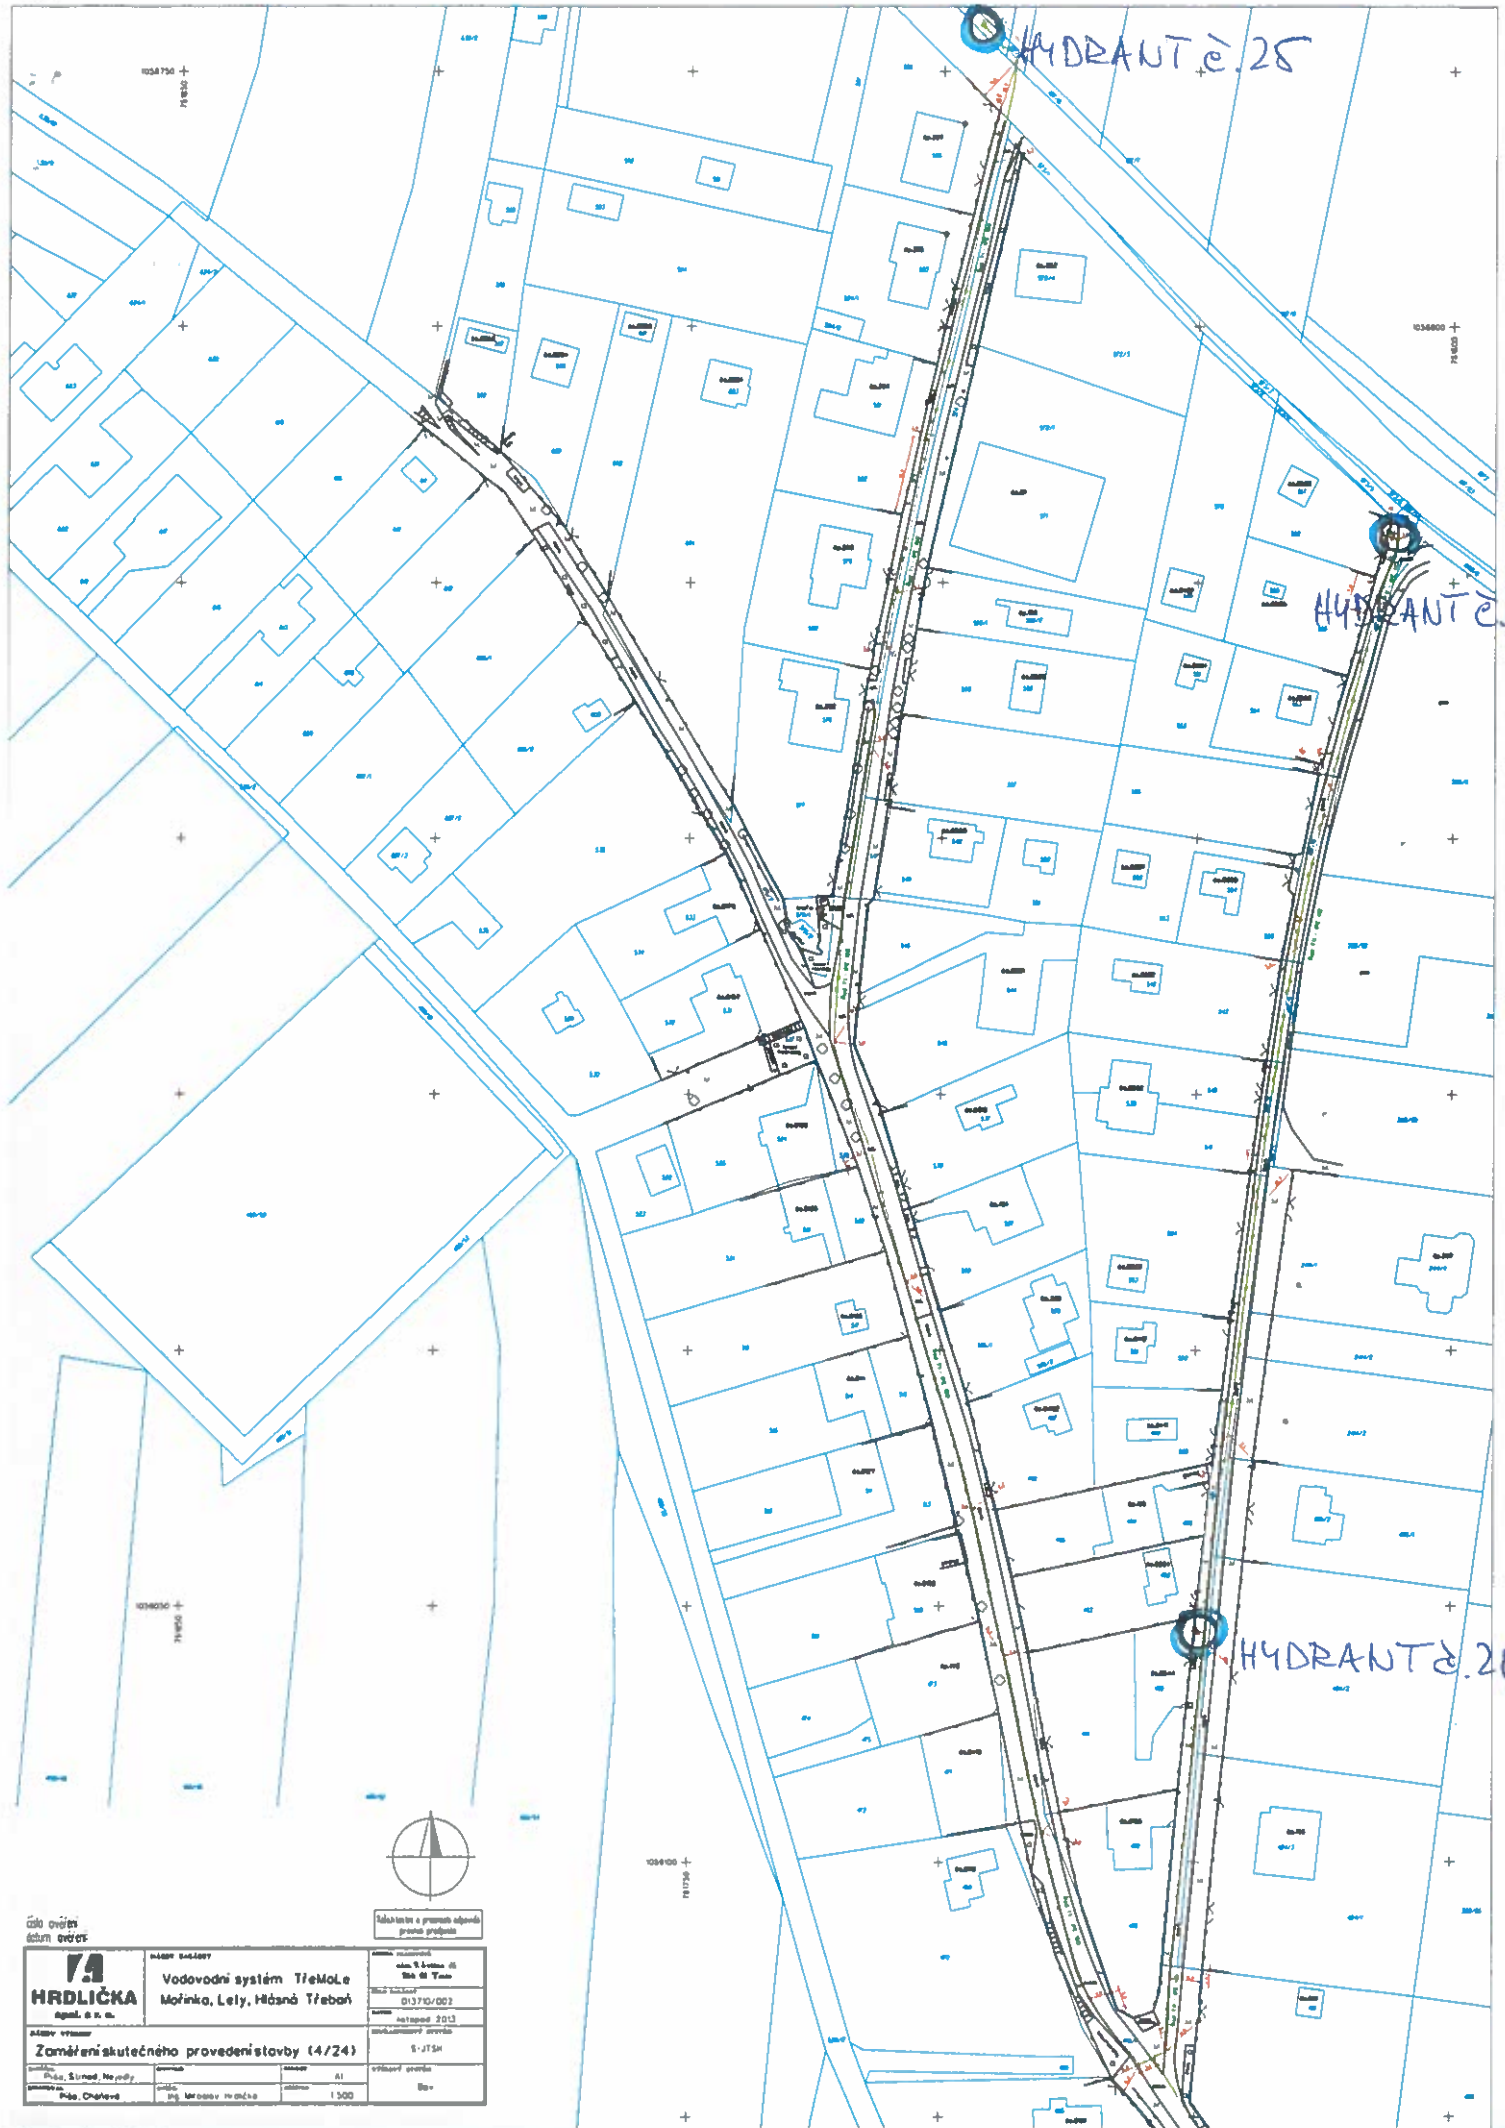

<p>celo ověřen datum ověřen</p>		<p>číslo techn. a provozní přílohy průběh průběhu</p>	
<p>HRDLIČKA spol. s r. o.</p>		<p>číslo projektu 0461007</p>	
<p>Zaměření skutečného provedení stavby (4/24)</p>		<p>název stavby Vodovodní systém TřeMole Mořinka, Lety, Hlásná Třebaň</p>	
<p>vypracoval S. JTSK</p>		<p>stavba 1:500</p>	

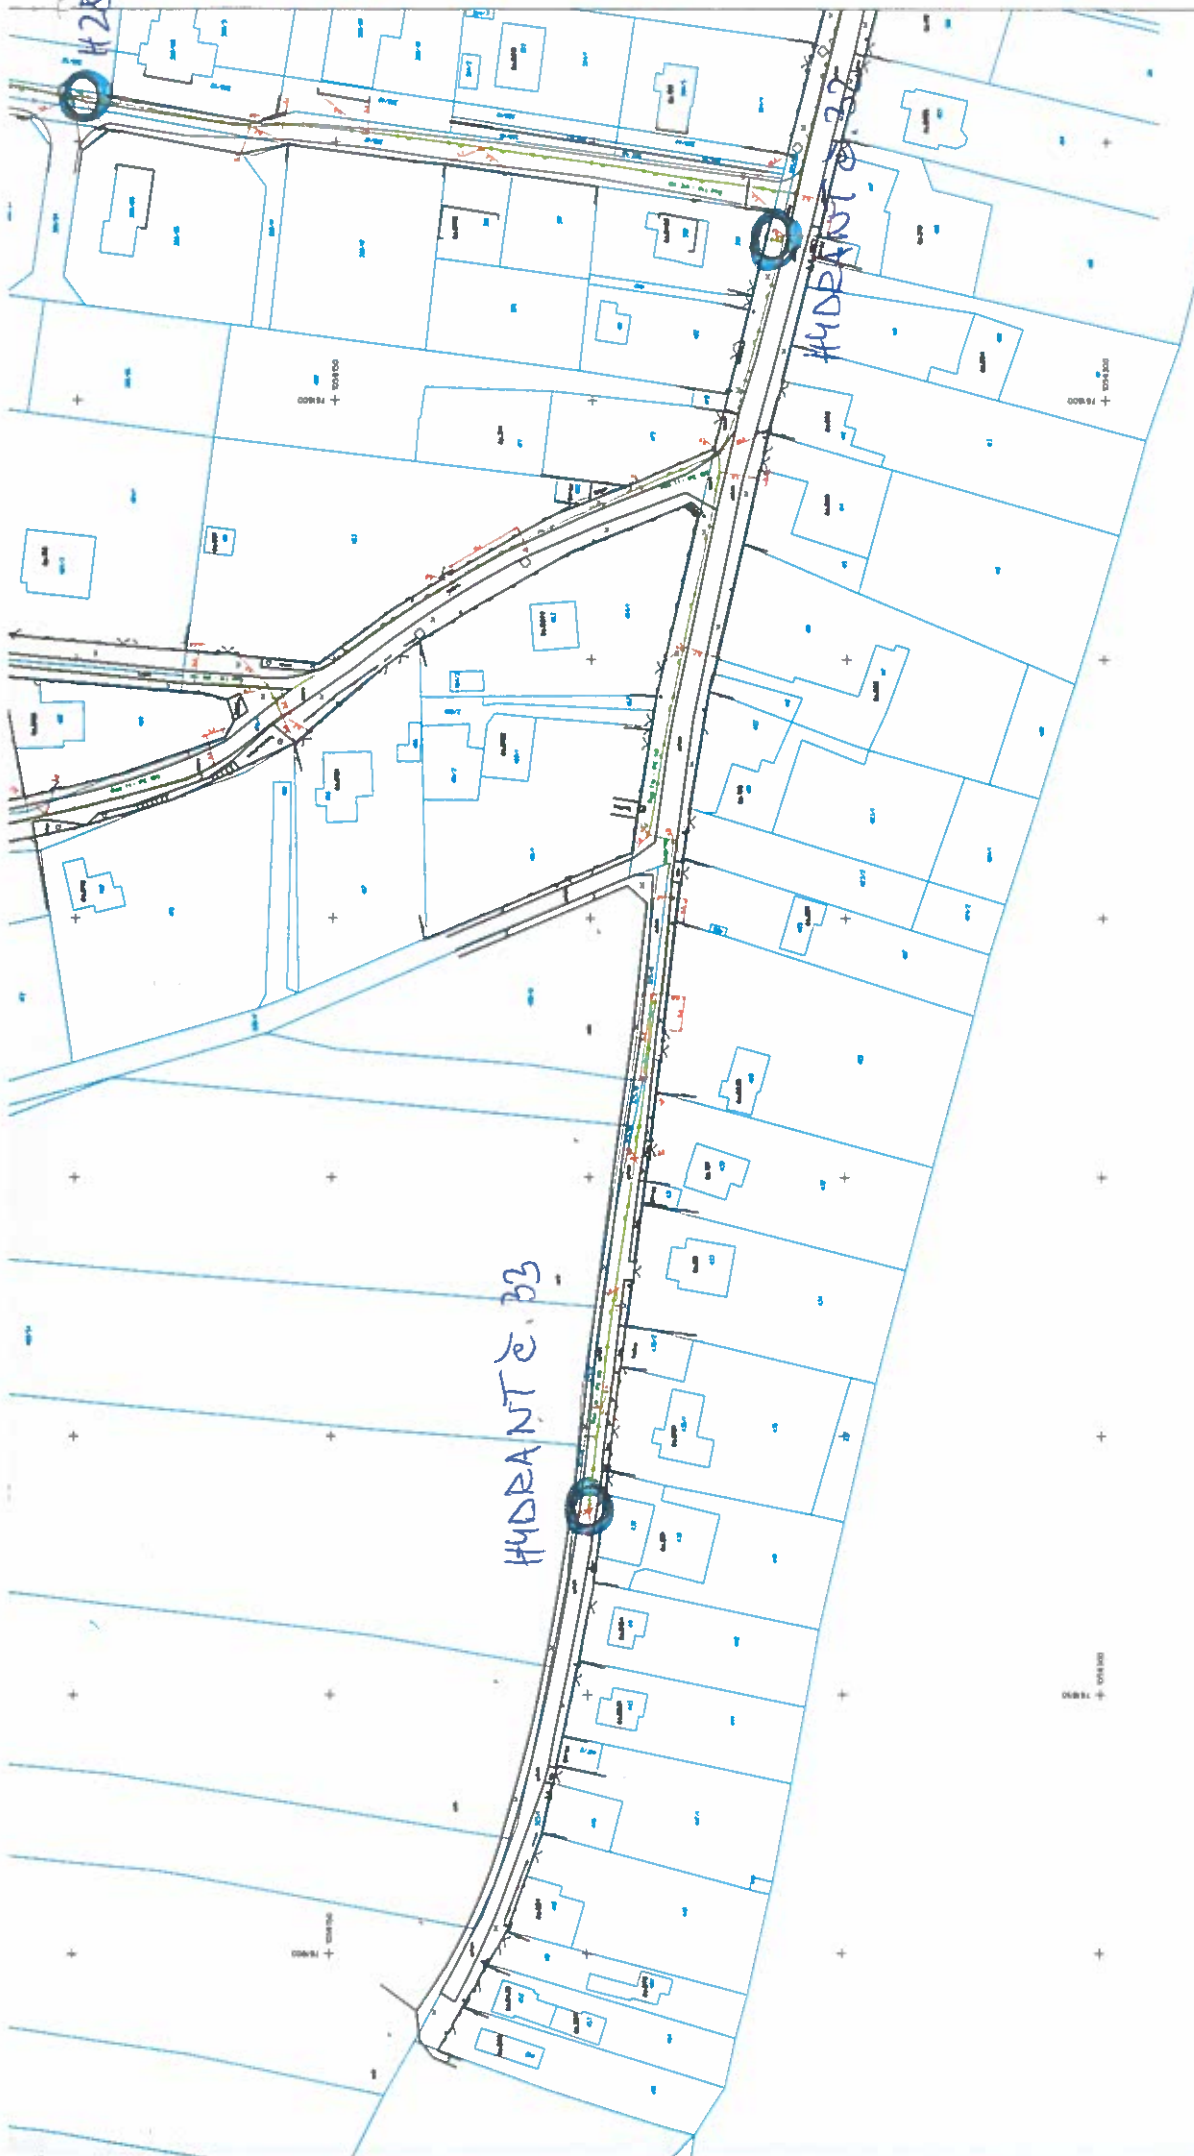


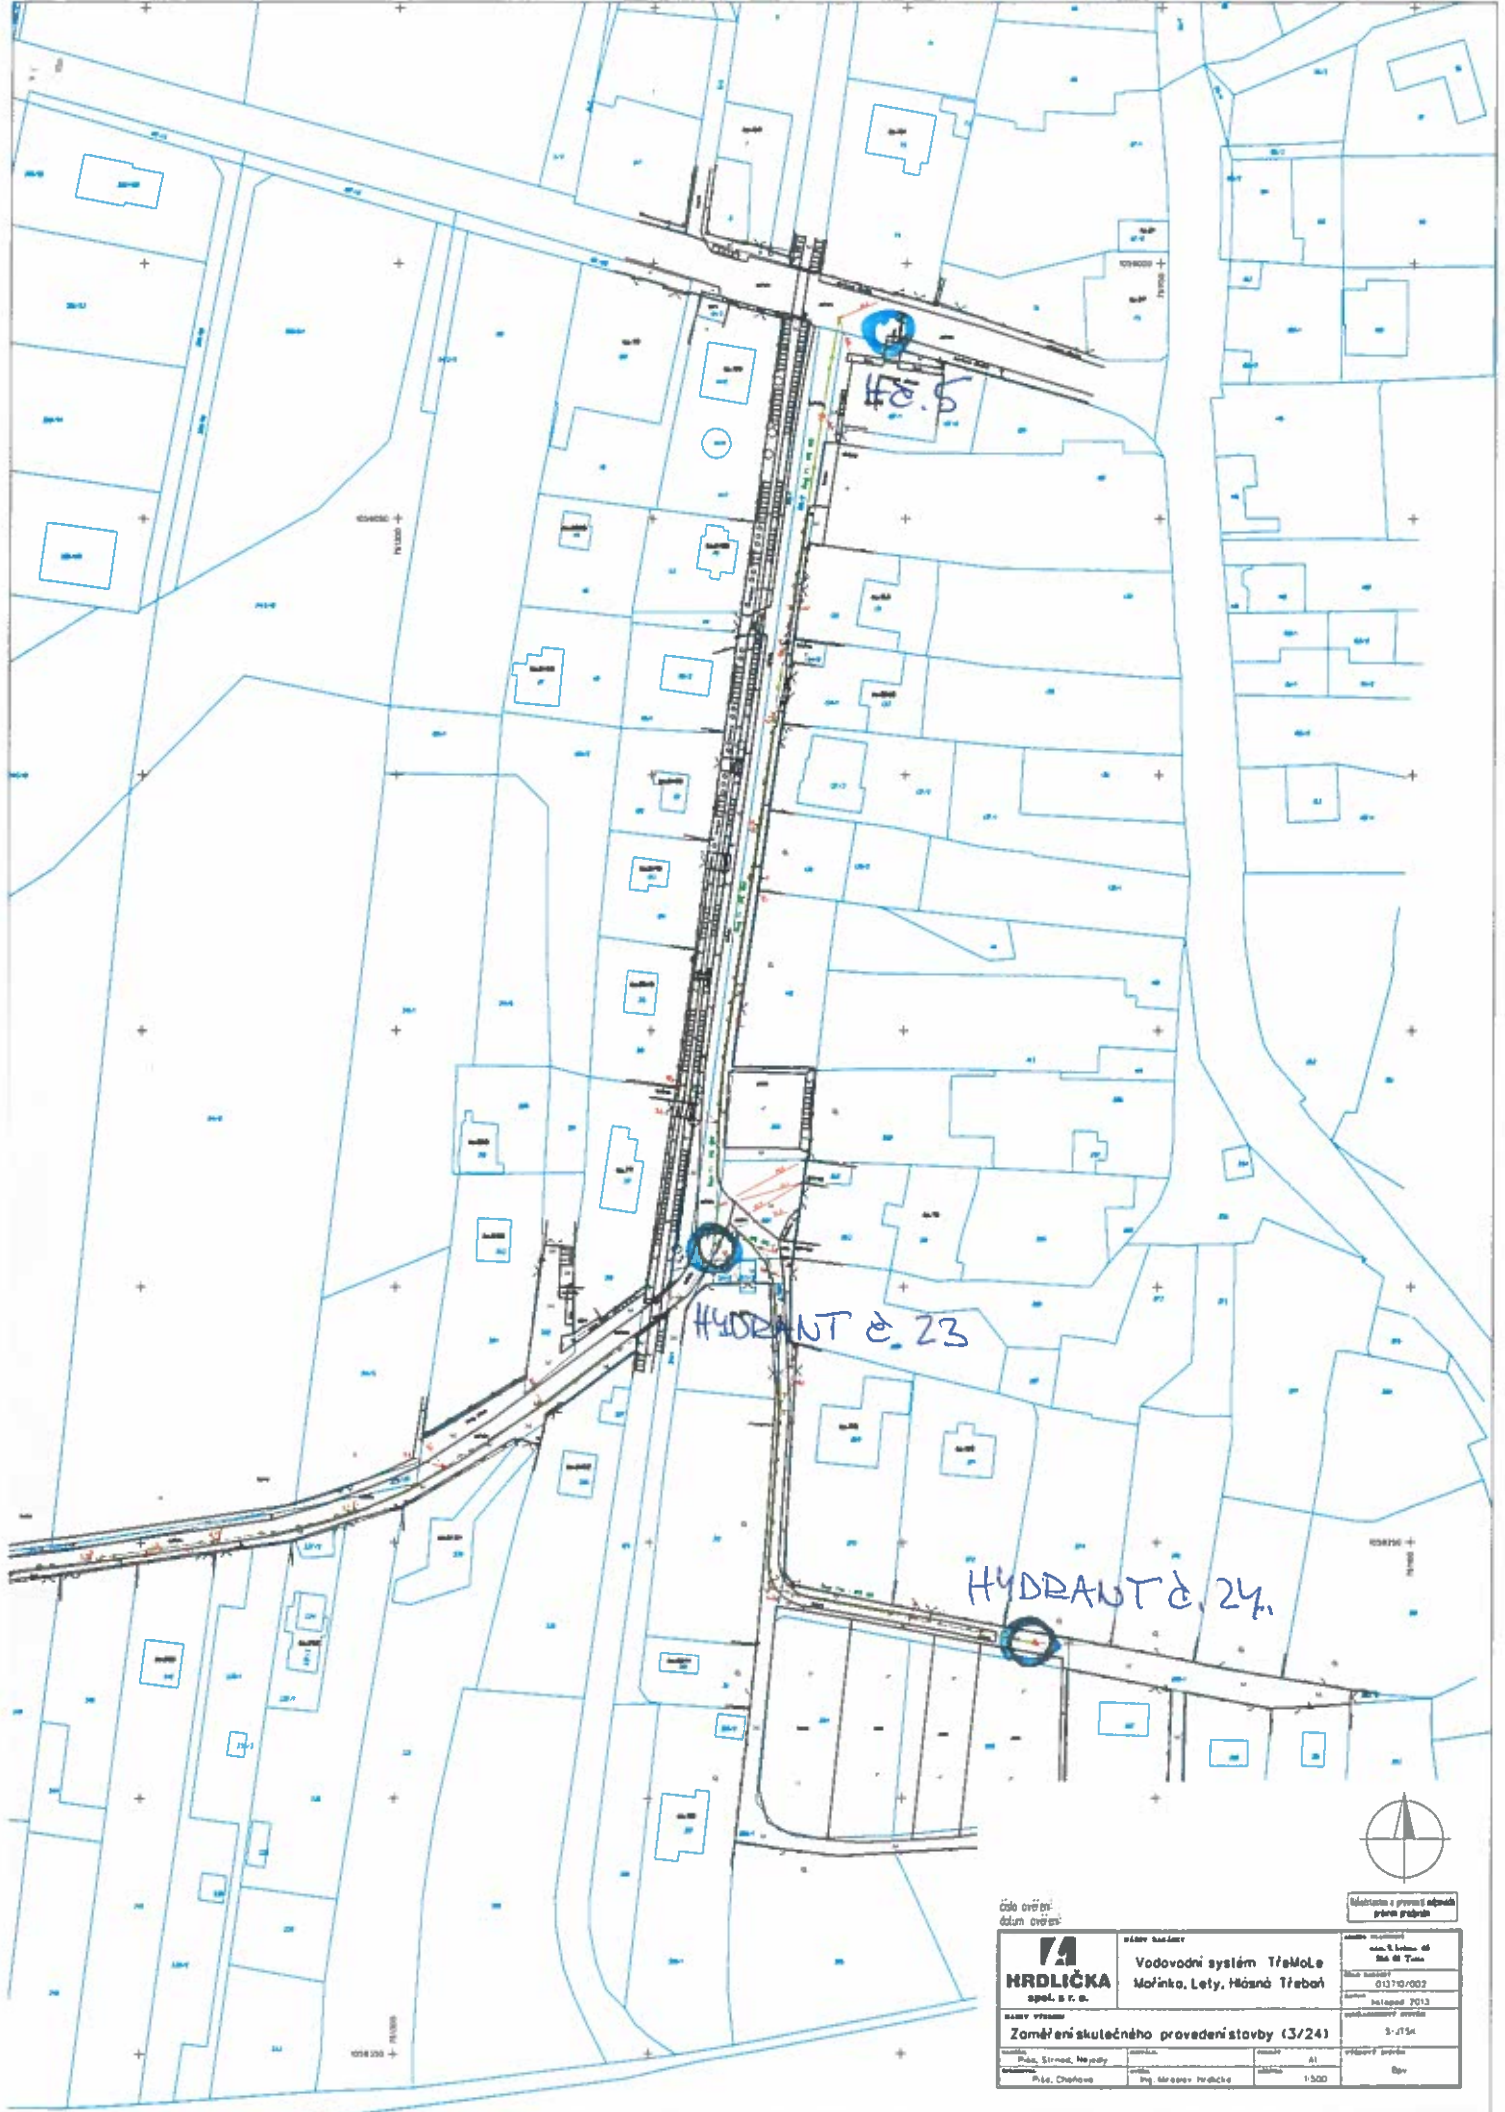


Číslo ověřen:
datum ověřen:

Měřítko a provedení měření
přes měřič


	NÁZEV ÚZEMÍ Změření skutečného provedení stavby (3/24)	číslo měřiče 5-1754
		výškový systém Bm

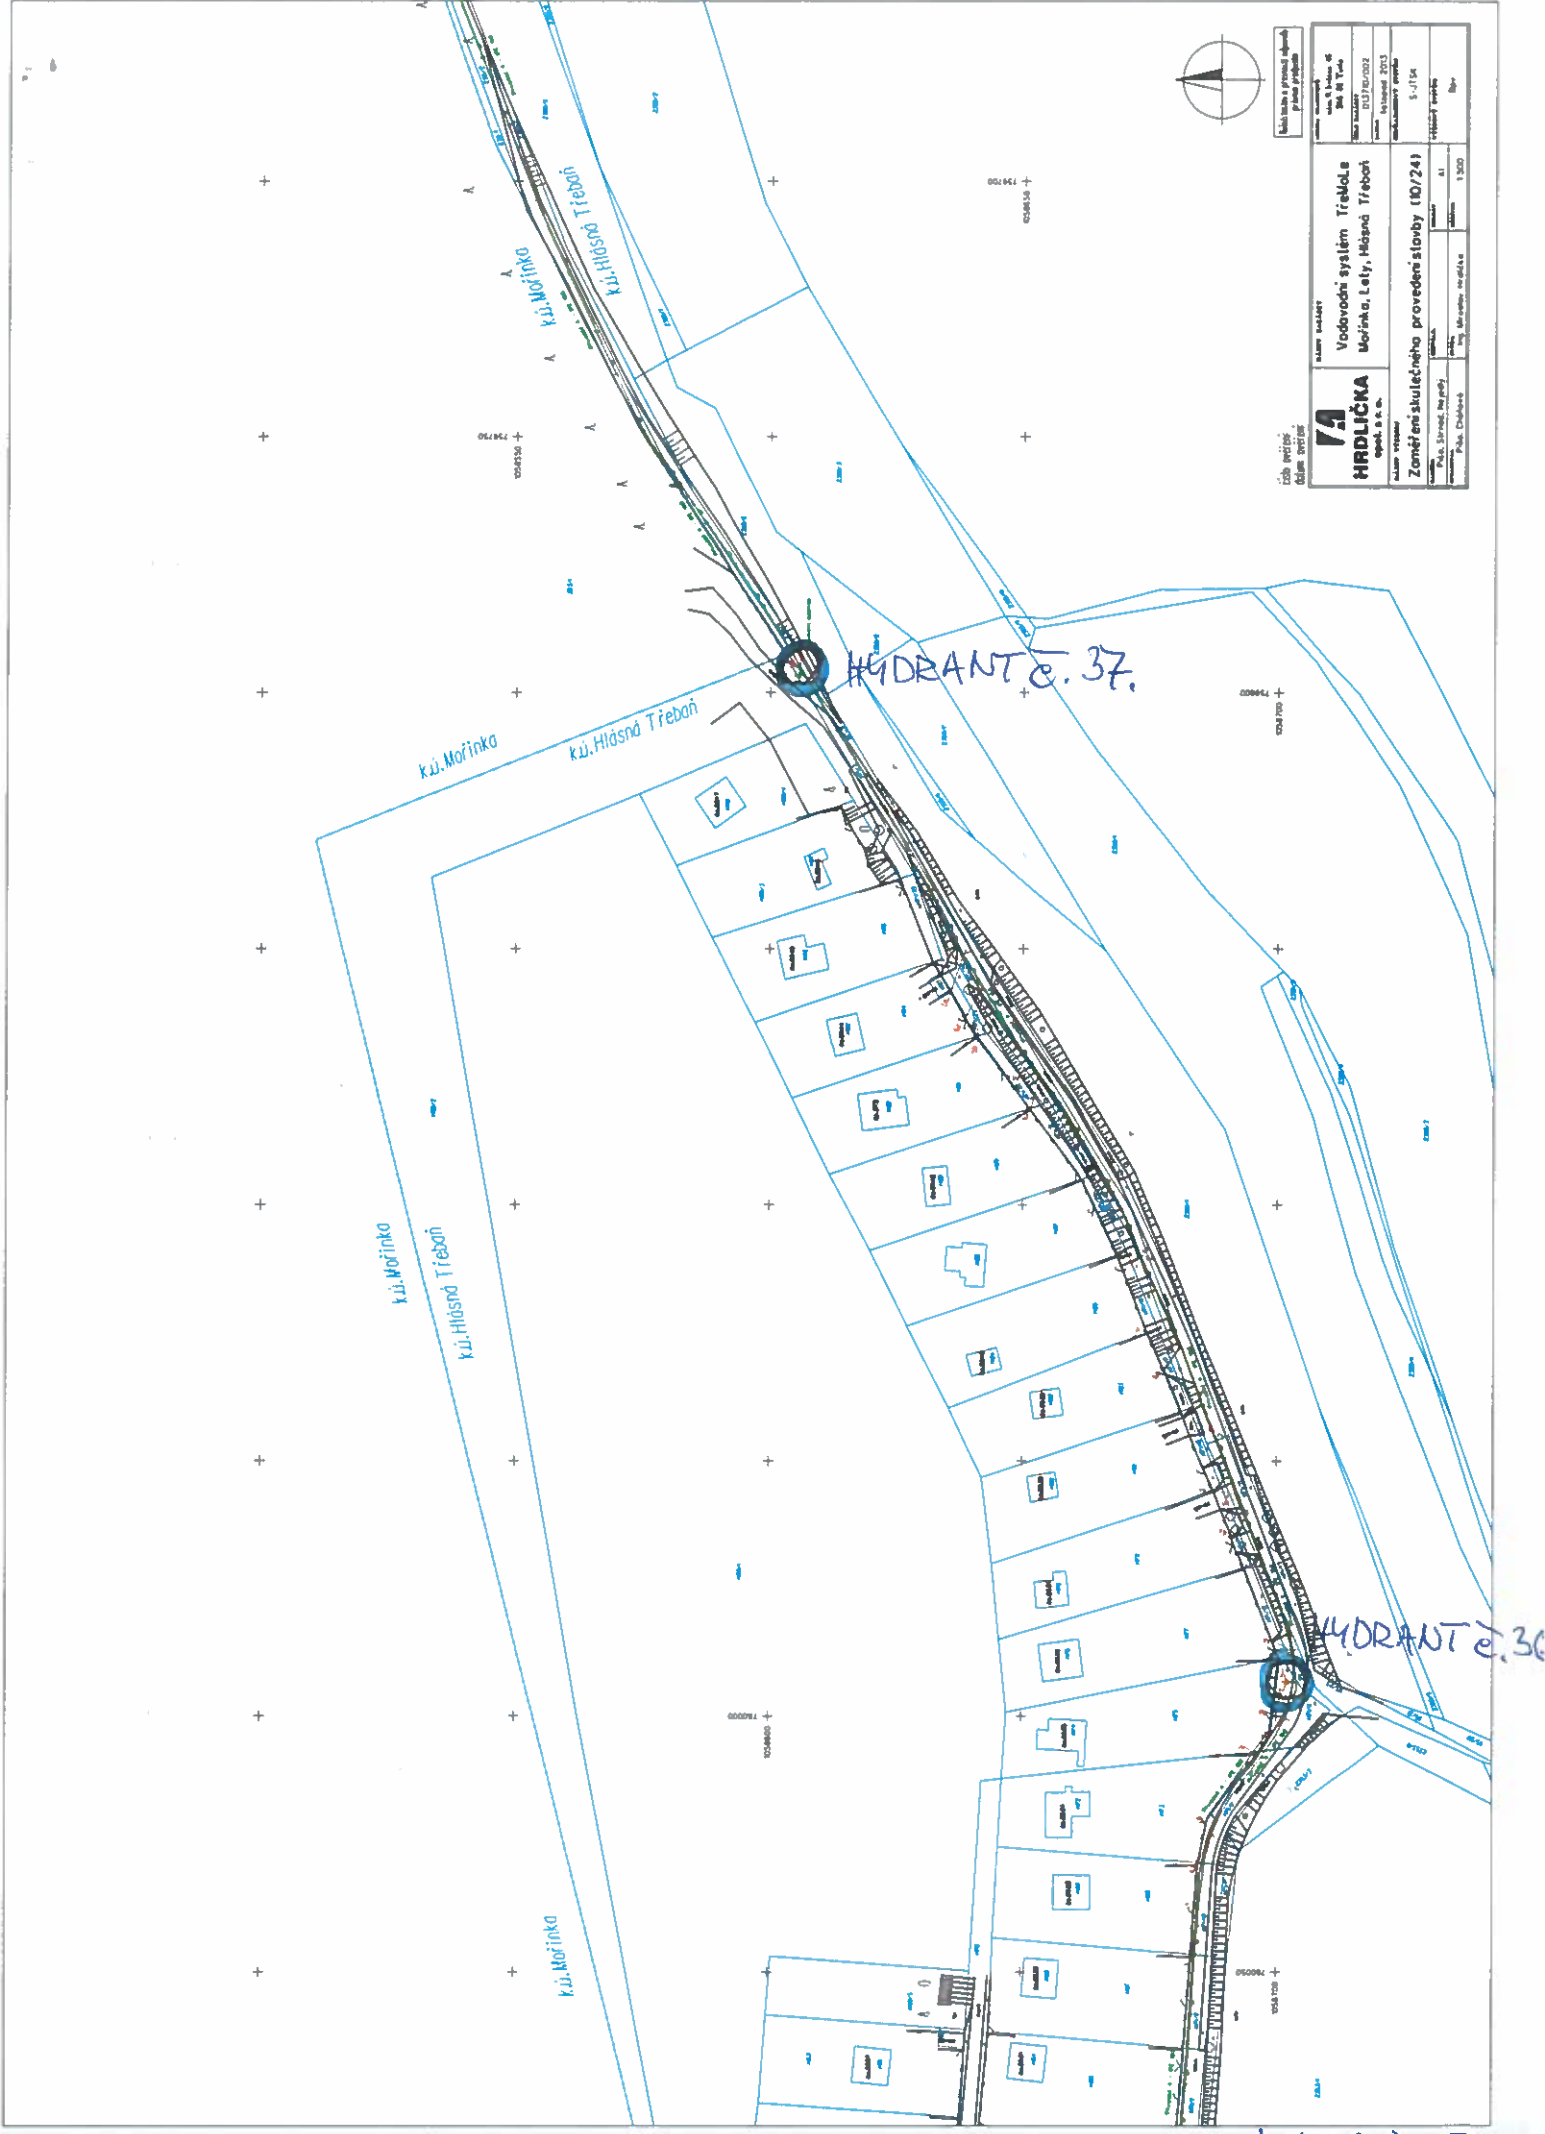

Název stavby: Vodovodní systém Třebolce	
Město: Morínka, Lety, Hlásná Třebaň	
Schválil:	Datum:
Podpis:	Datum:

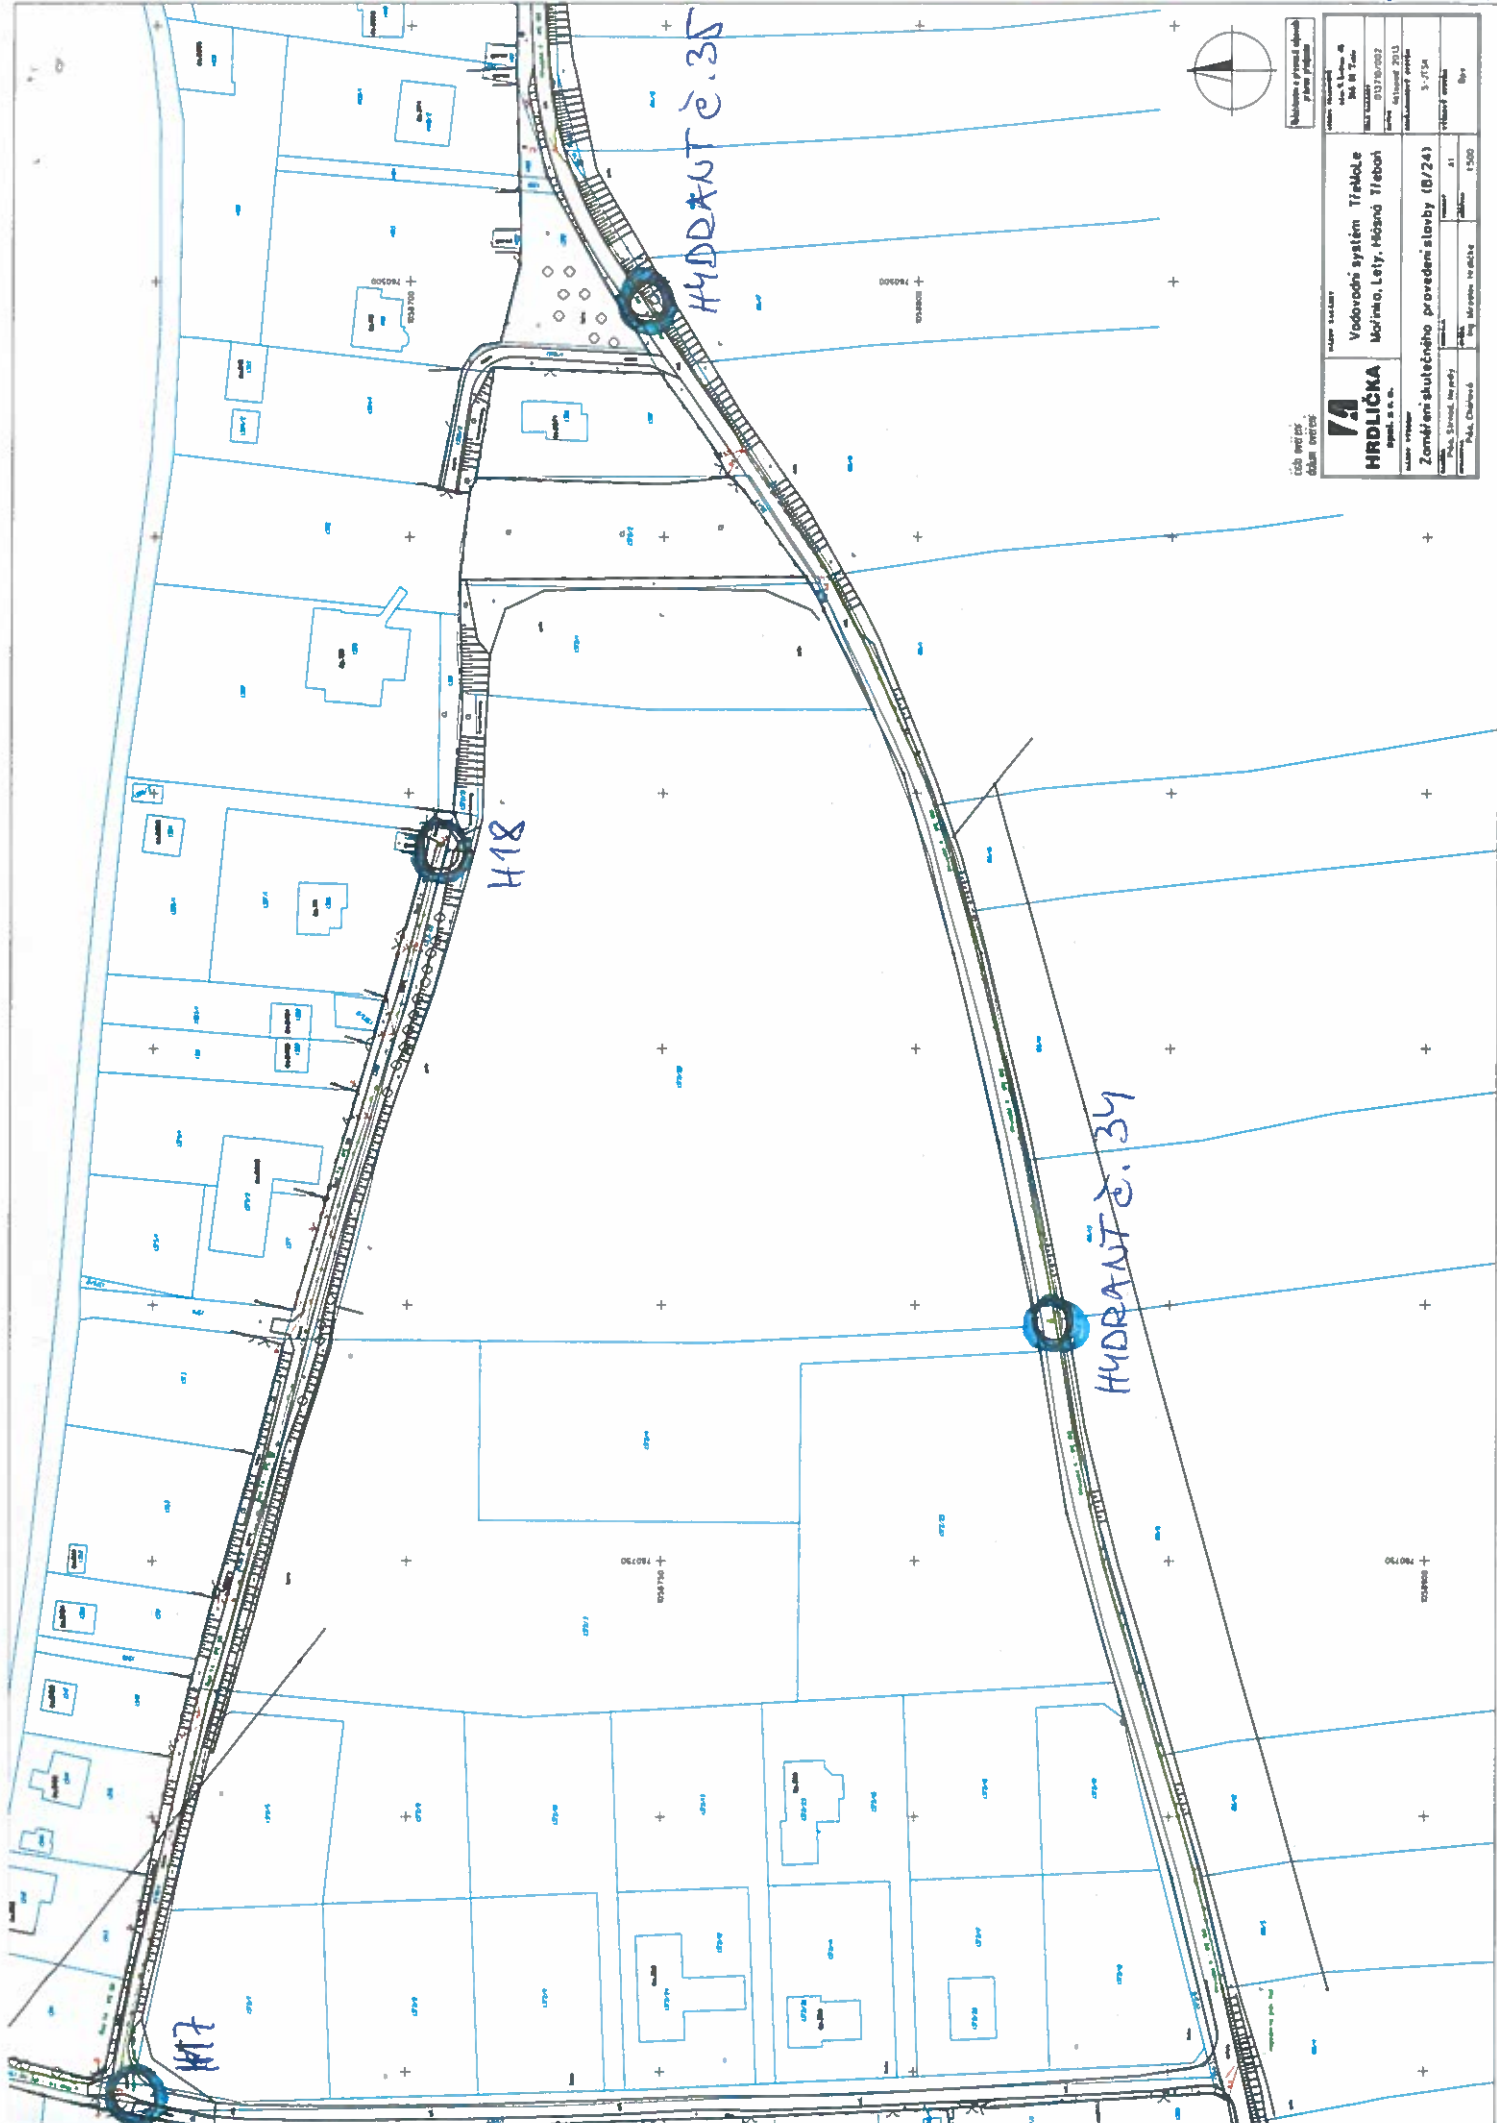



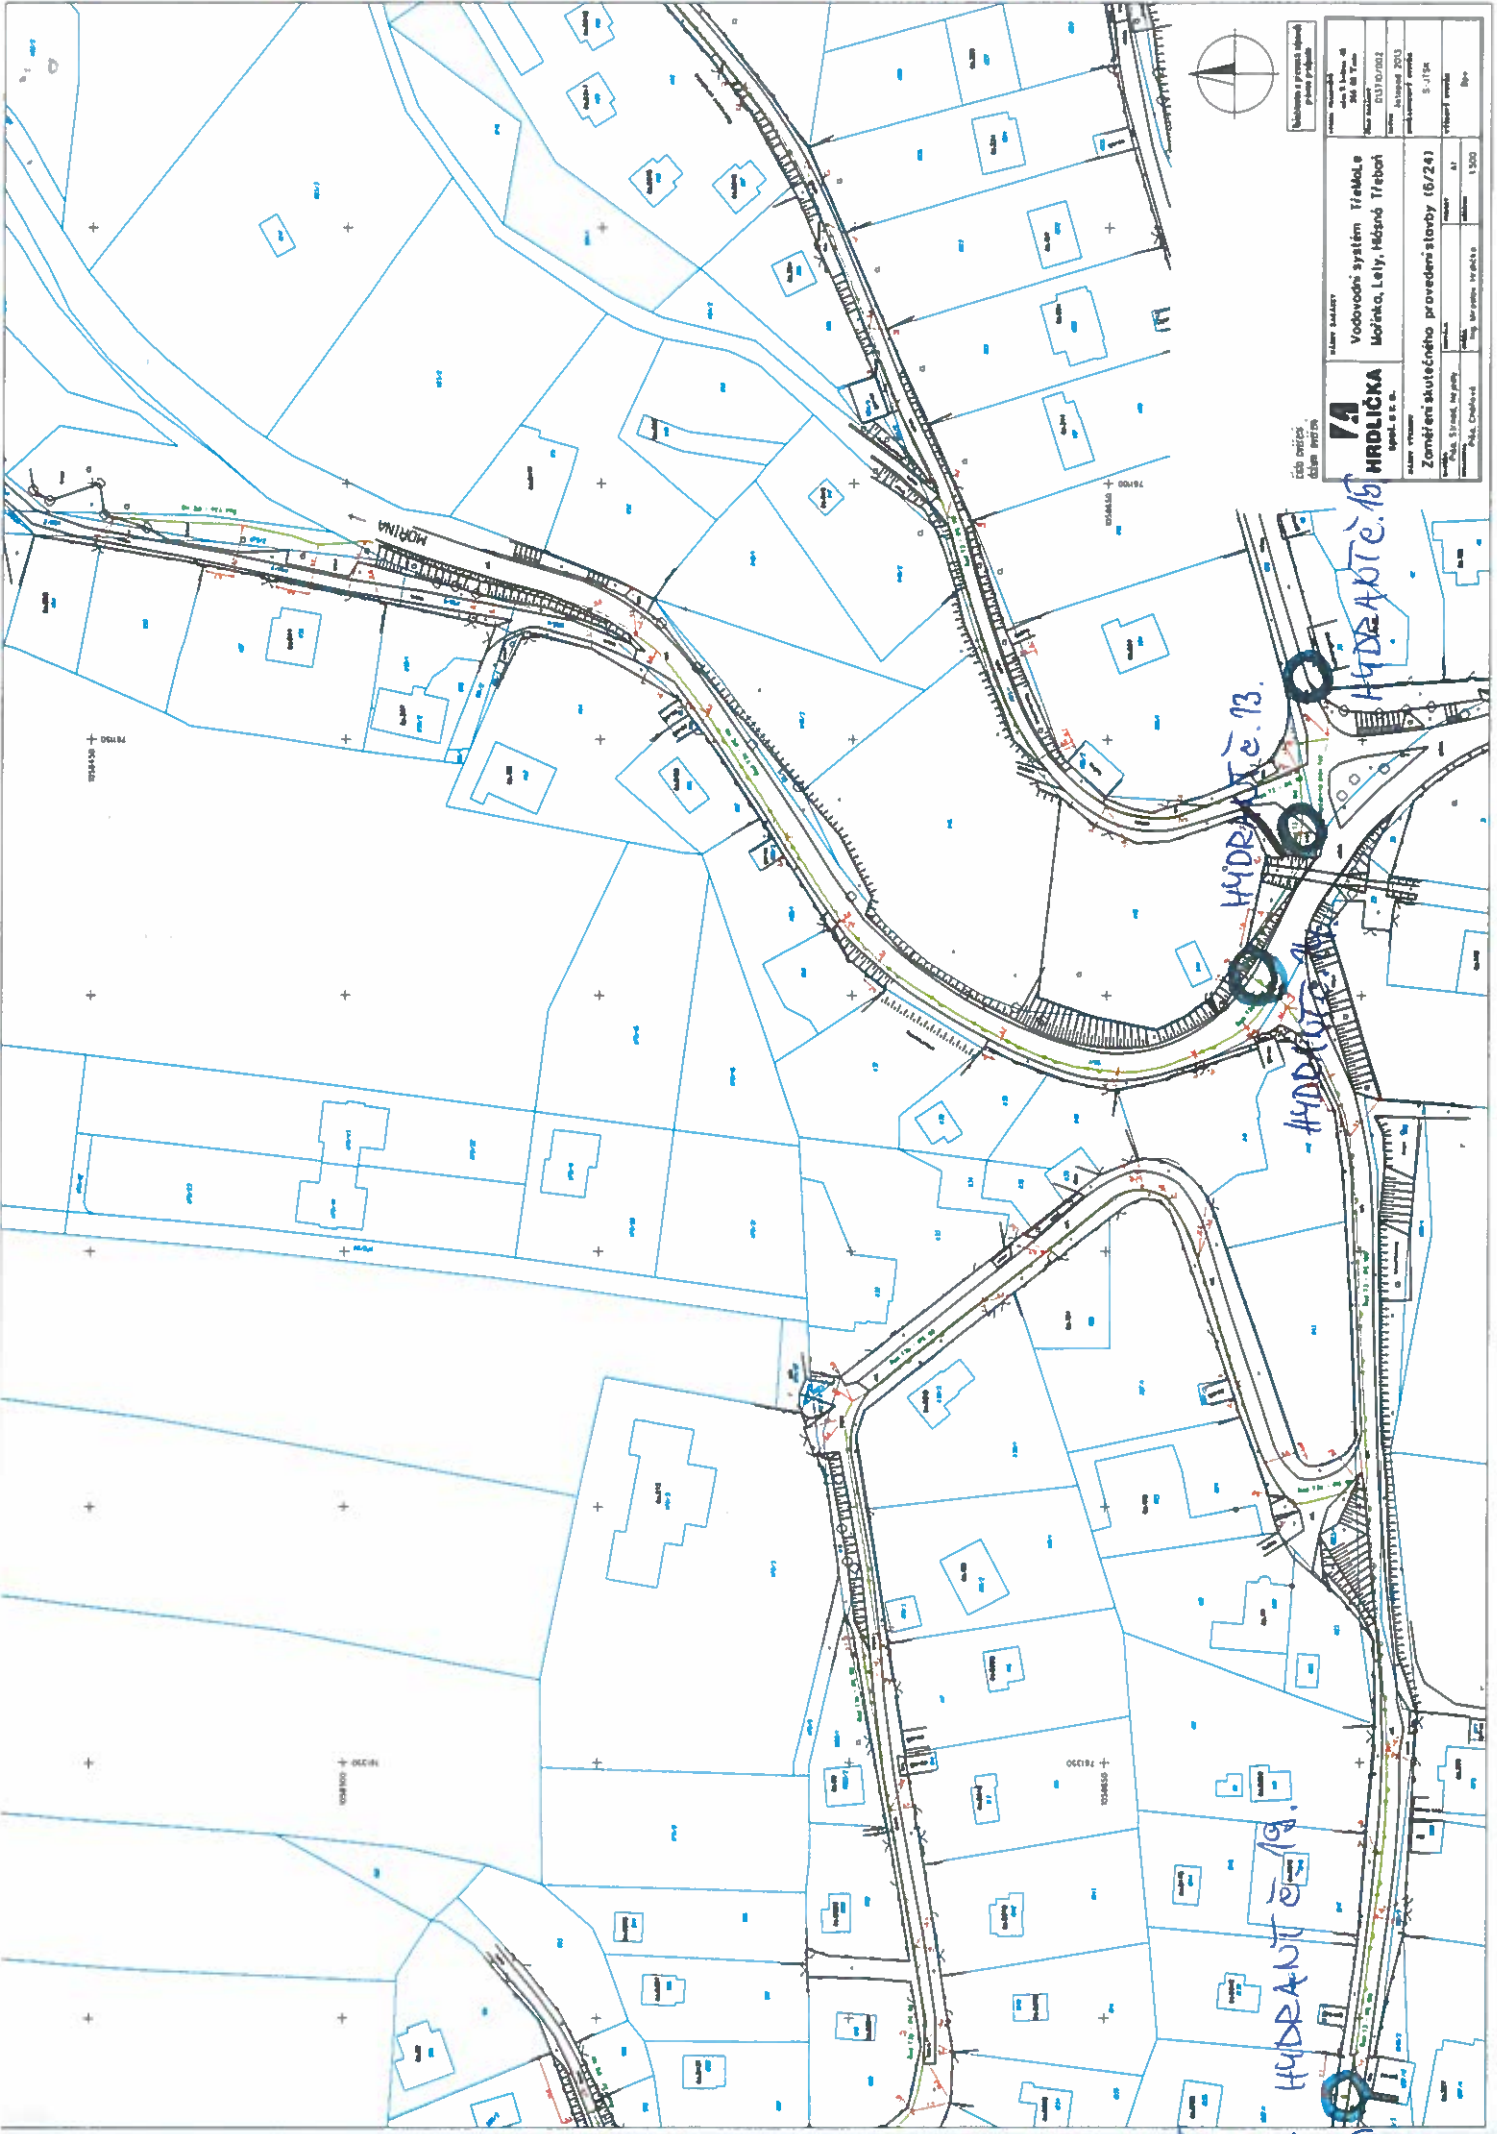




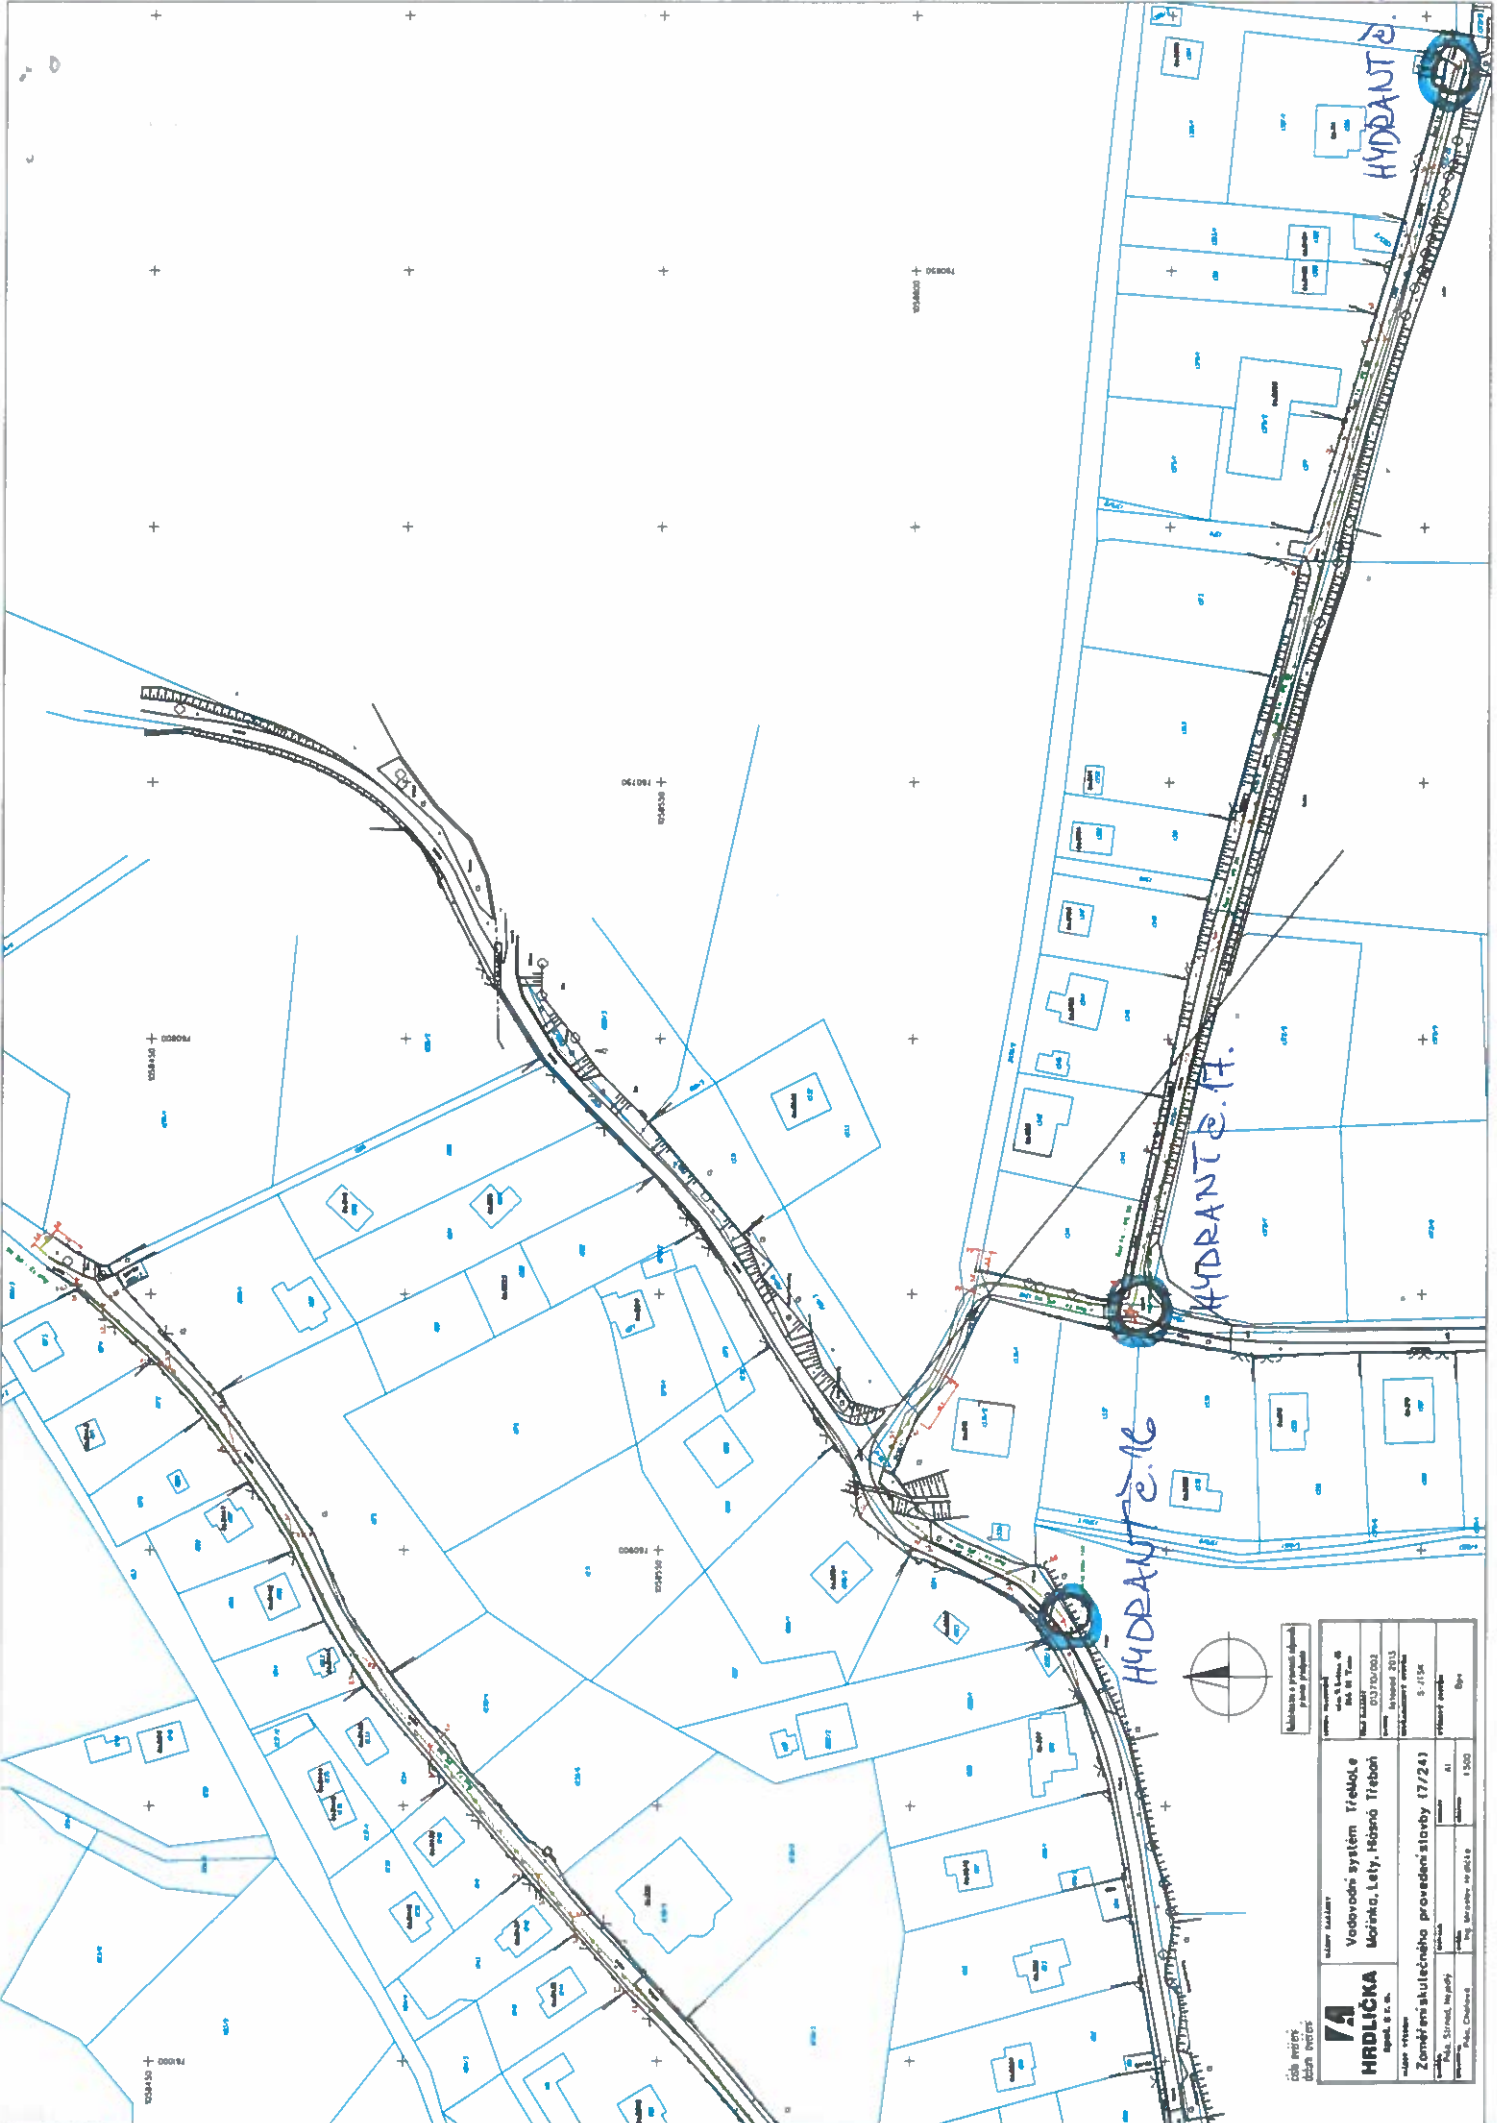


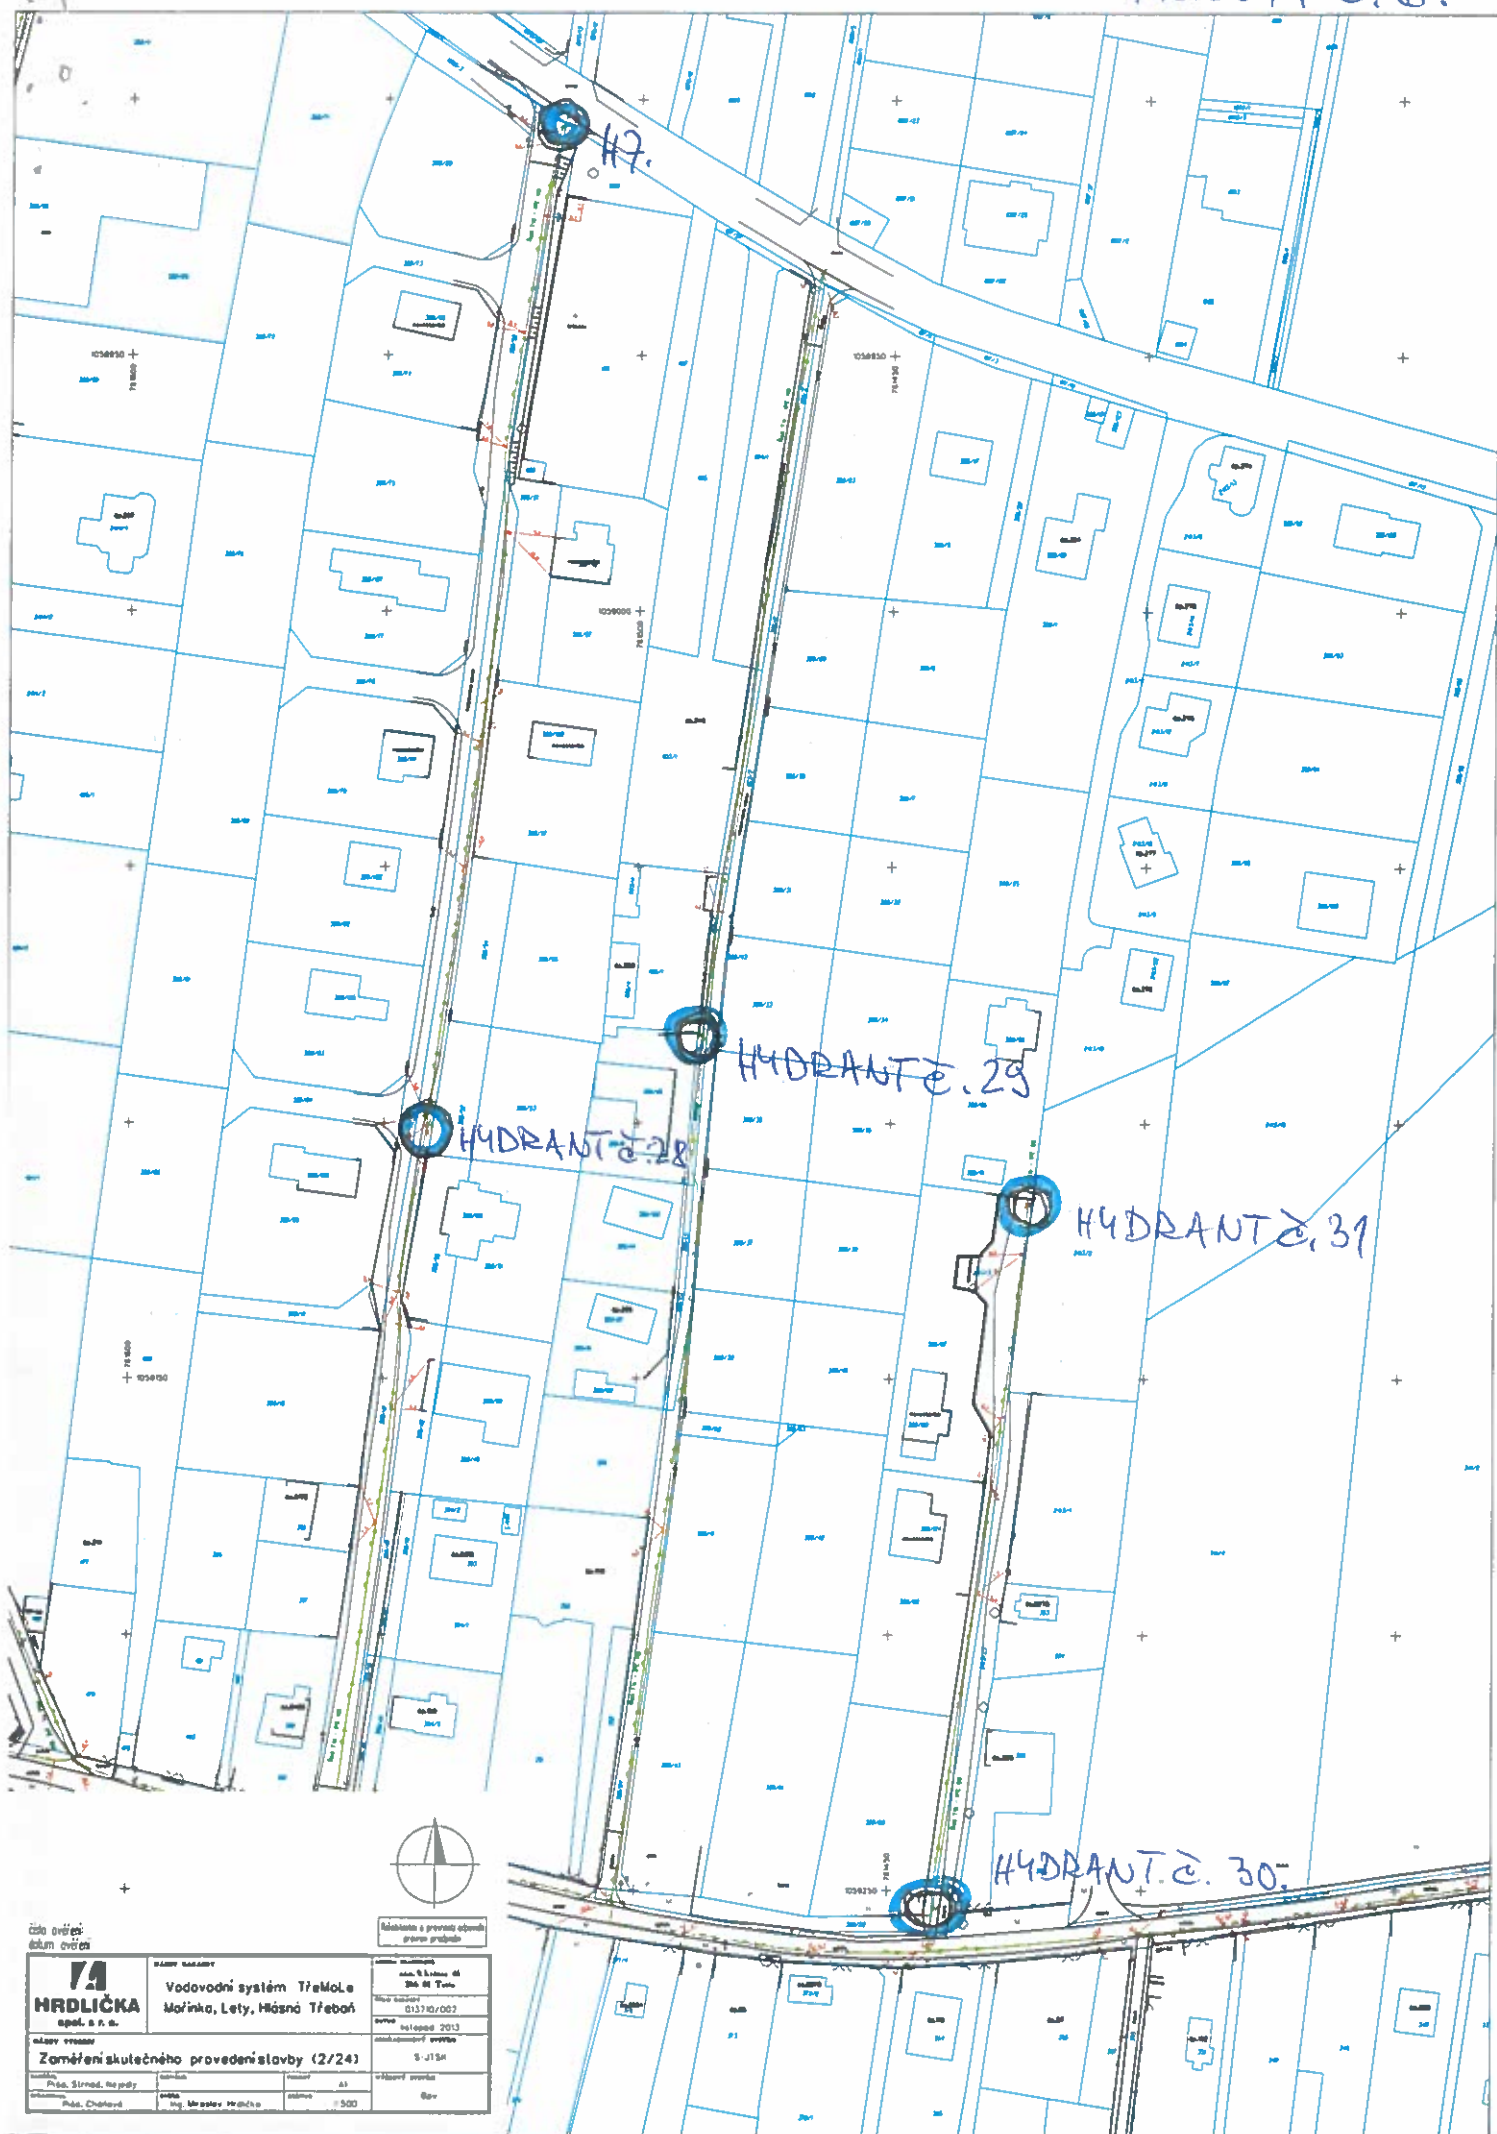

Reliabilita a prevádzkové údaje
prerov predložil

